



竣工平面縦断面図(1)

平面図

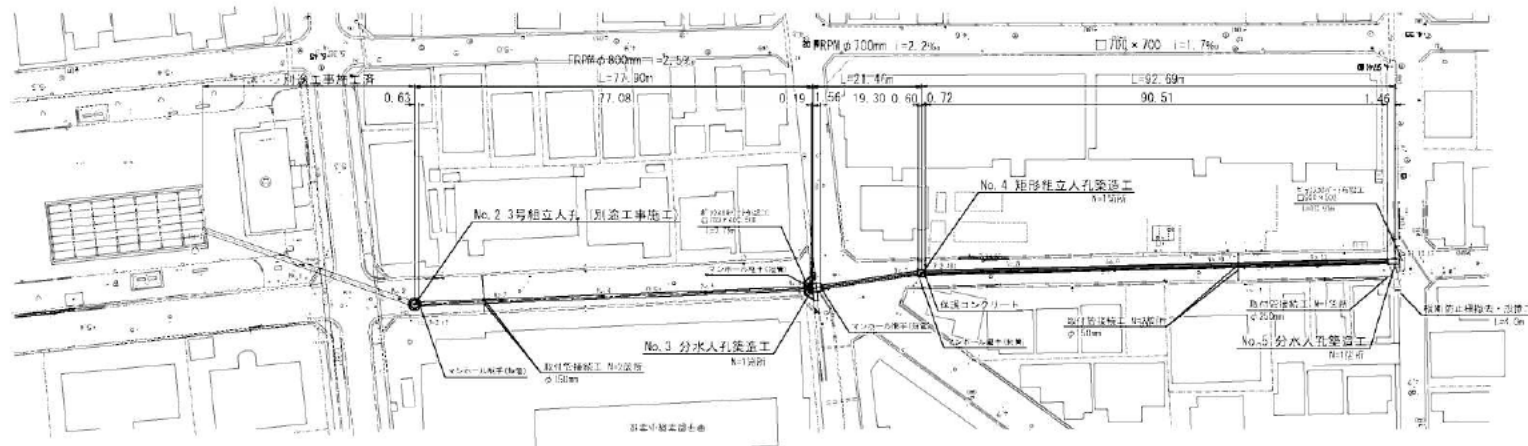

縦断面図

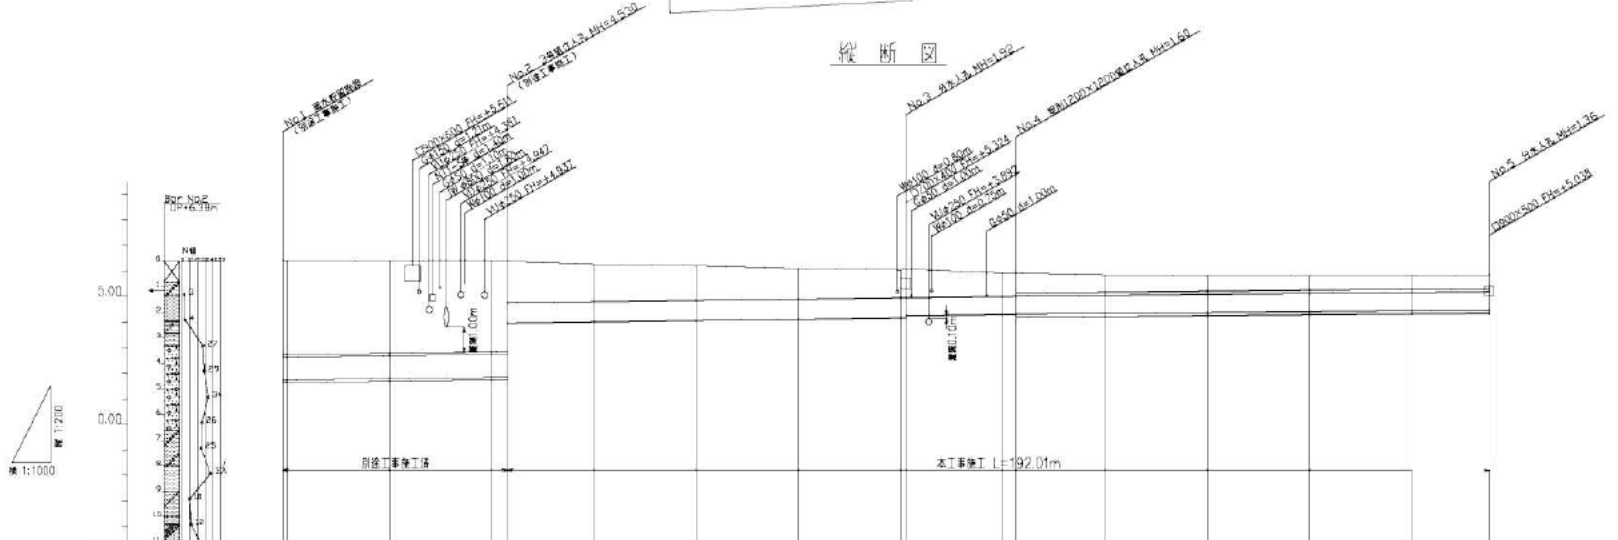


管種・管径・距離 勾配	FRPφ800 L=43.97m 2.3%		FRPφ800(=16mm) L=77.80m 2.3%		FRPφ700(=14mm) L=21.66m 2.2%		φ700×700 L=92.69m 1.7%	




竣工平面縦断面図(2)

平面図









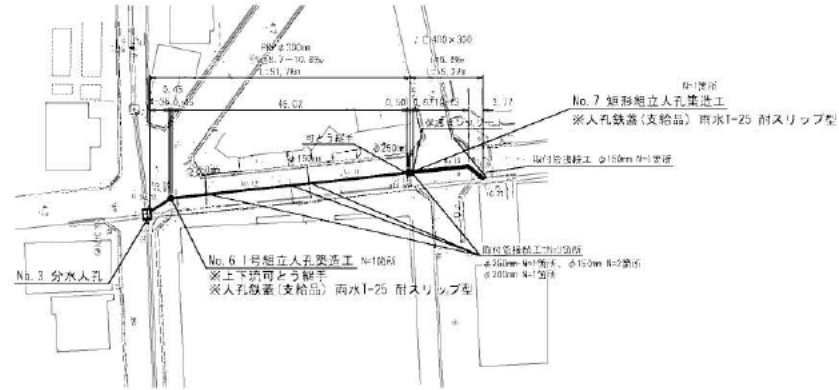


縦断面図

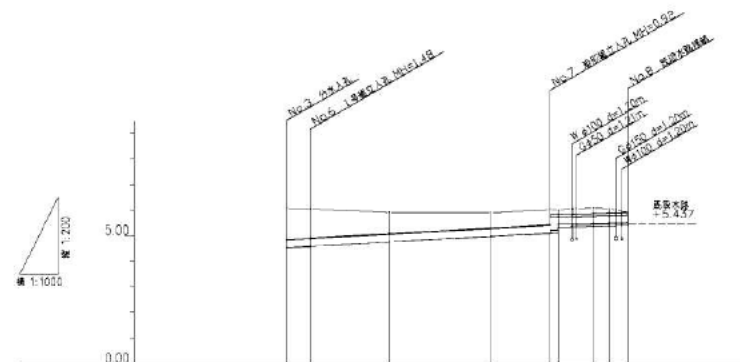









管種・管径・距離	PRP4300 L=51.78m			D400x300 L=11.77m		
勾配	8.7%	10.8%		6.8%	6.8%	11.77%

出来形横断面图 (1) S=1:200

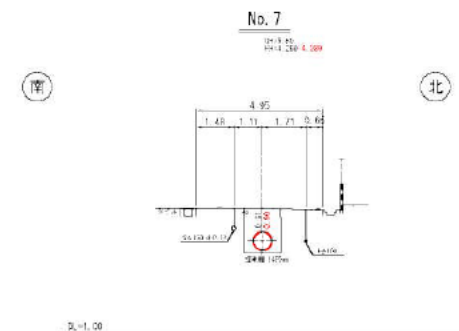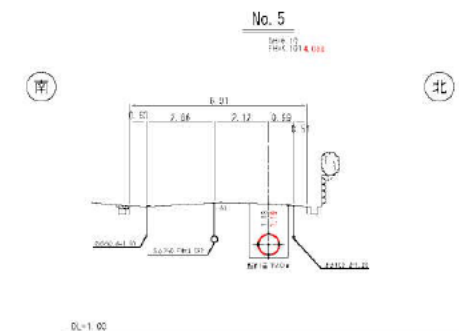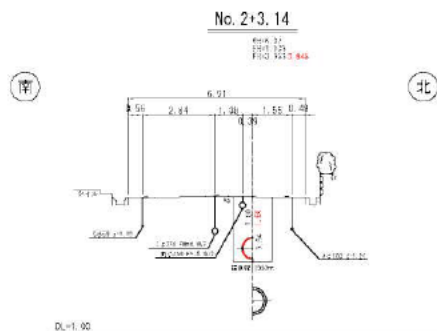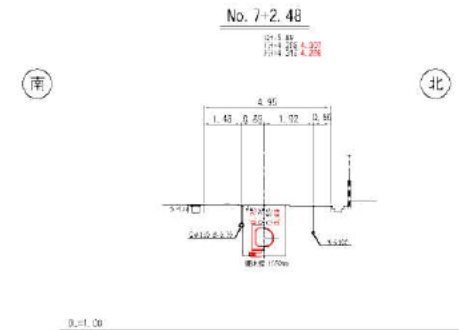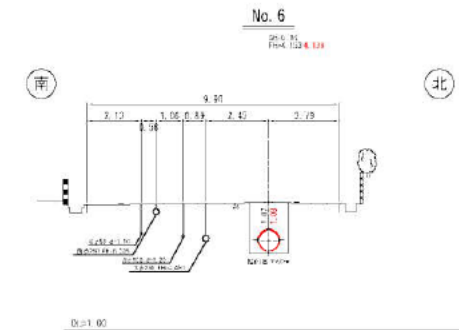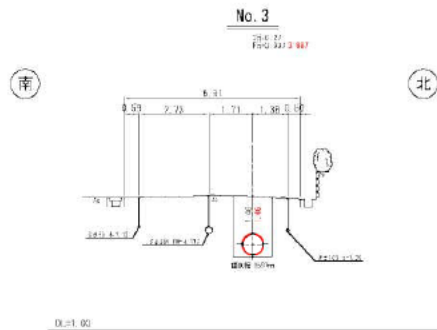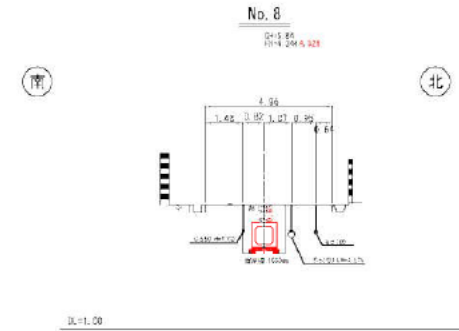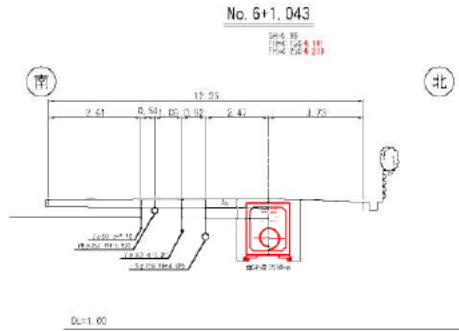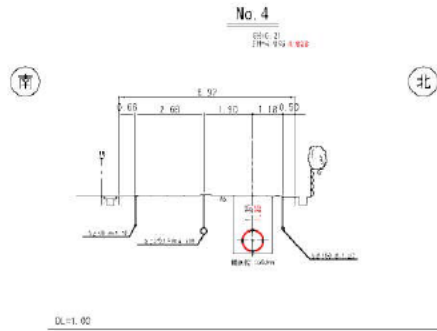



平成27年度	
公共下水道建設(天沼町水渠整備)工事	
西宮市 天沼町10番 外 既属	
出来形横断面(1)	4
縮尺 1/200	1.

出来形横断面(2) S=1:200

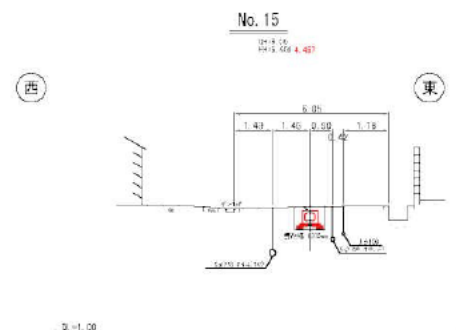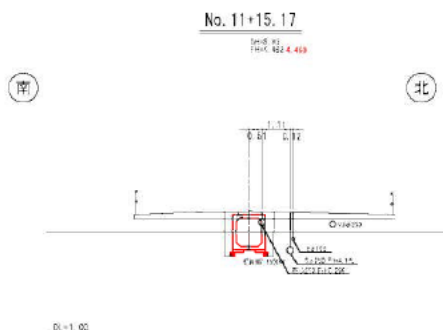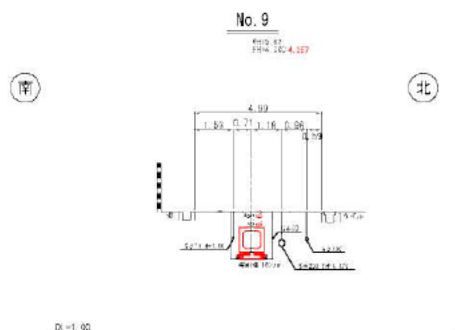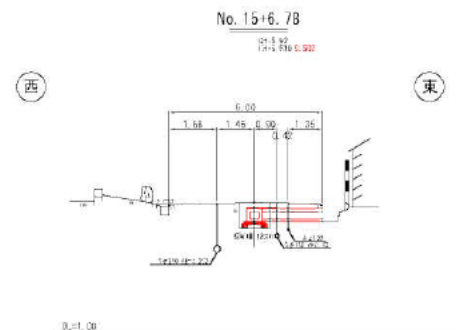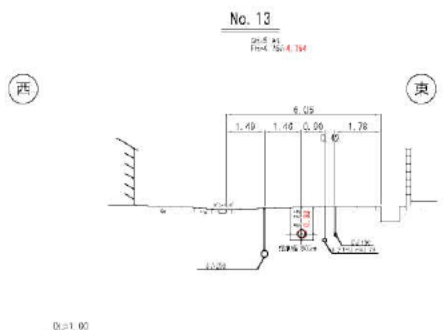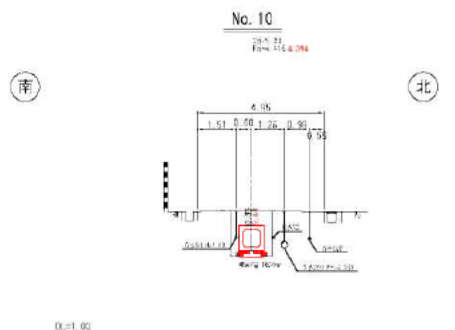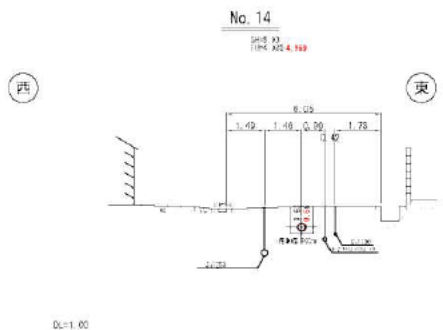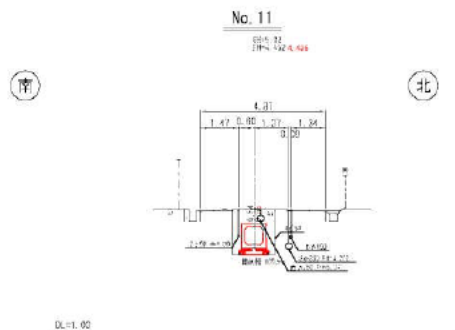


平成27年度	
公共下水道建設(天沼町雨水整備)工事	
四宮市 天沼町10番 外 汚渠	
出来形横断面(2)	5
縮尺 1/200	1


出来形口700×700函割付図 S=1/200

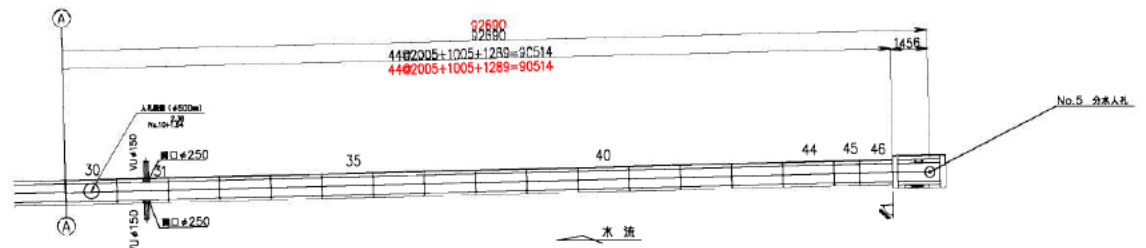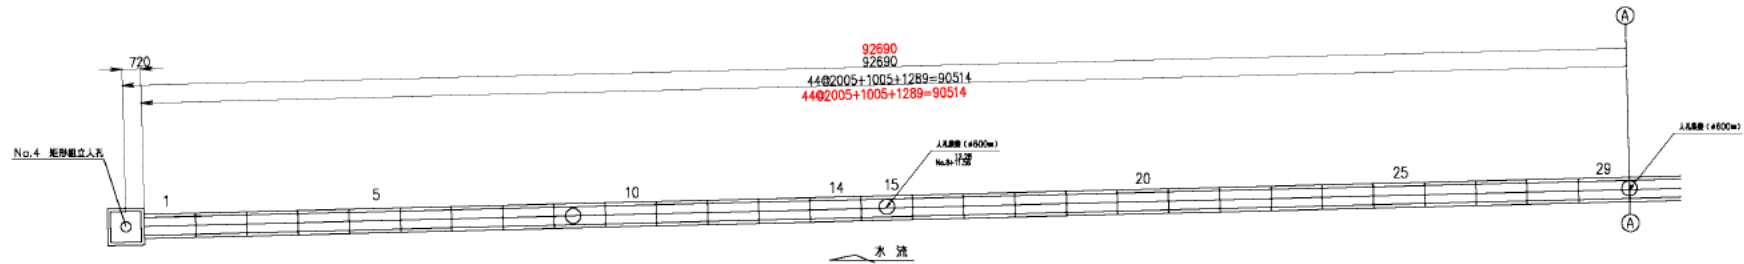


人孔開口部詳細図 S=1/40

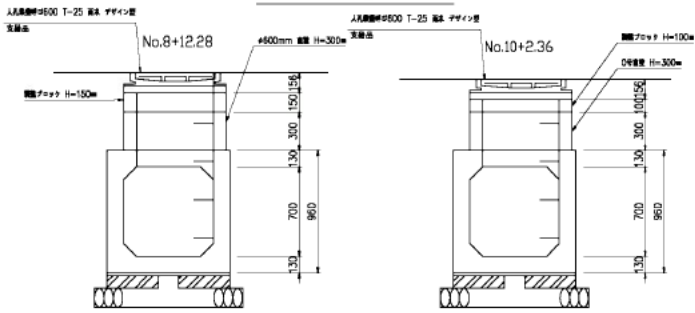

継手部詳細図 S=1:20

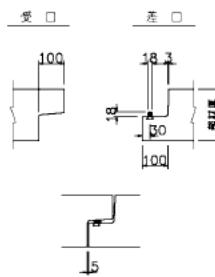

ボルト連結部図 S=1:10

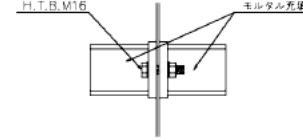


製品数量表

一式当り


製品番号	サイズ B x H x L	規格	数量	参考重量	備考
ボックスカルバート(ゴム継手)					
	700×700×2000	標準	40本	2260kg	
15.30	×2000	人孔開口 φ600mm	2本	2170kg	足割金物 W=300 n=5
31	×2000	側開口	1本	2230kg	φ250×2
1	×2000	オスフラット ワト継手付	1本	2260kg	D13 L=150 n=12
45	×1000	短切	1本	1130kg	
46	×1288 ×1280	異径 ワト継手付	1本	1450kg	D13 L=150 n=12
			合計	46本	

※製品1本につきφ5mmの棒が5本入る。

φ700×700布設断面図 S=1/40

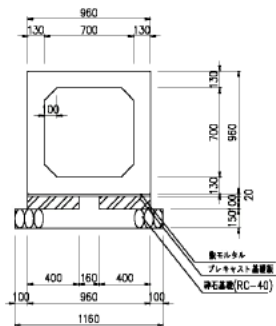


φ250開口部 S=1/40

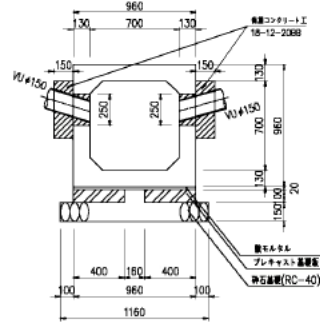


- ※ボックスカルバート(ゴム継手)の製品仕様
- 設計荷重: T-245
 - 継手設計: 継手方向L1対称
型実証を要している製品
 - その他:(財)下水道新技術推進機構建設技術
型実証を要している製品
吐出量(許容値) 25mm

No.46 差筋位置 S=1:40

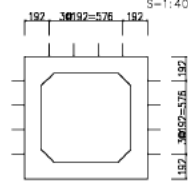


最上位置は、No.45上縁部から下縁側へ100mm以内

No.1 差筋位置 S=1:40

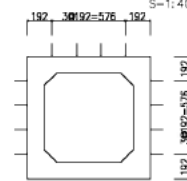


最上位置は、No.1下縁部から上縁側へ75mm以内

出米形口400×300函割付図 S=1/100

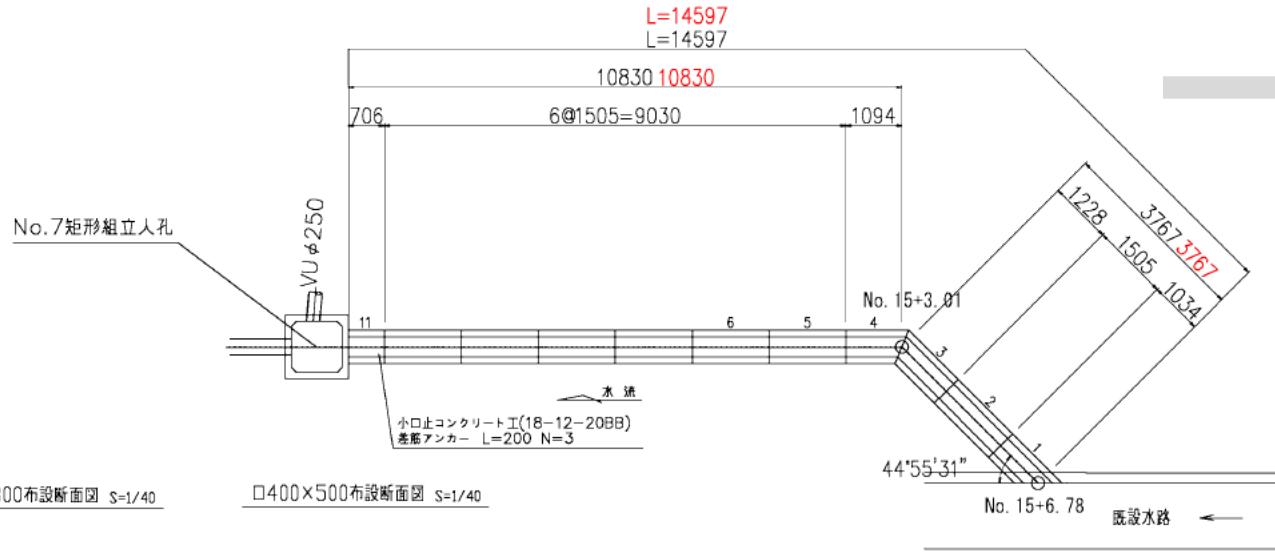

□400×300布設断面図 S=1/40


□400×500布設断面図 S=1/40

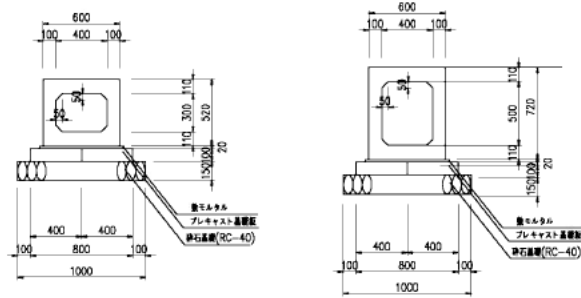

差筋・小口止コンクリート No.11 S=1/40

平面図

断面図

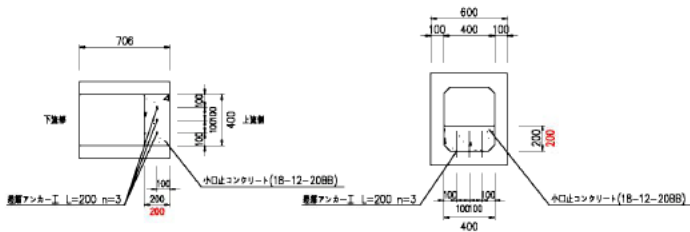


製品数量表

製品番号	サイズ B × H × L	規格	数量	参考質量	備考
ボックスカルバート T-25					
	400×300×1500	標準	7本	1110kg	
11	400×500×706	オスフラット 短切 アンカー高橋付	1本		D13 L=200 n=3 上向き D13 L=150 n=10 下向き
4	400×300×1226 952	鉄切 連結金具	1本	810kg	M16用 n=2
3	400×300×1360 1086	鉄切 連結金具	1本	910kg	M16用 n=2
1	400×300×1360 698	鉄切	1本	760kg	
合計			11本		


※製品1本につき5mmのゆりがある。

No.11 差筋位置 S=1/40

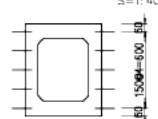


敷設位置は、No.11下向き側から上向きへ75mmとする

既設水路接続工 S=1/100

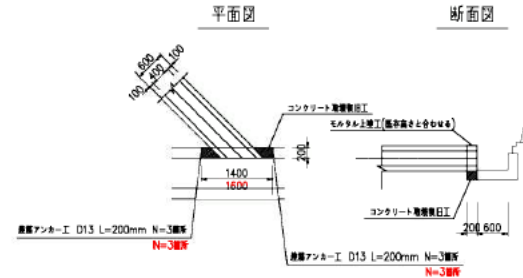

差筋断面図

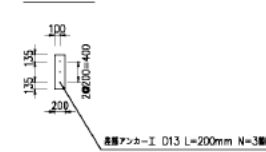


平成27年度	
公共下水道施設(天瀬町雨水処理場)工事	
西宮市 天遼町10番 外 所属	
出米形口400×300函割付図	丁 表
縮尺 図示のとおり	1

出来形矩形組立人孔構造図 S=1/60



No.4

平面図

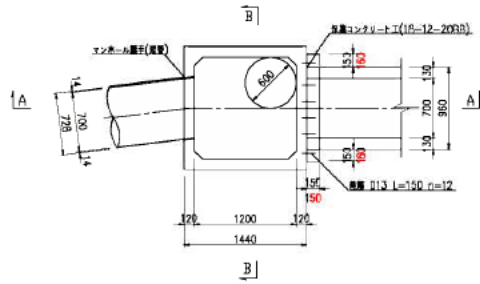


A-A断面図

上流管口部差筋断面図

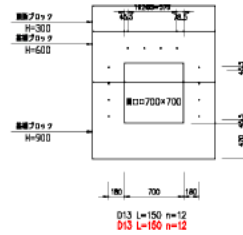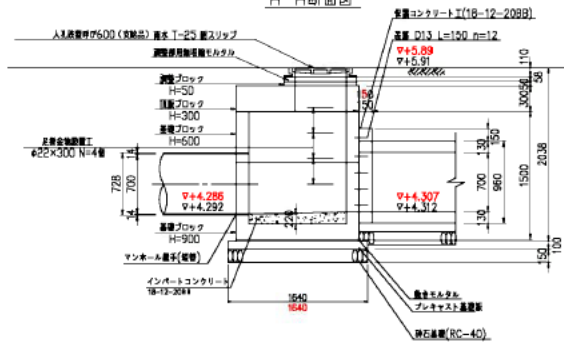


B-B断面図

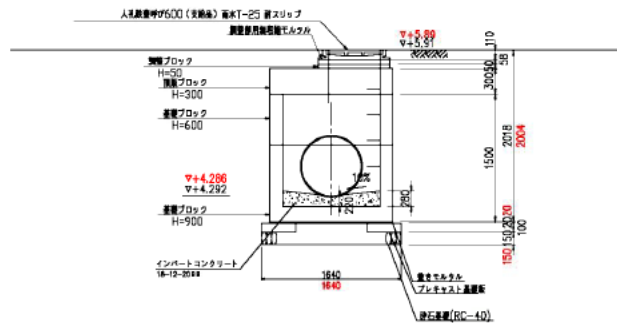



No.7

平面図

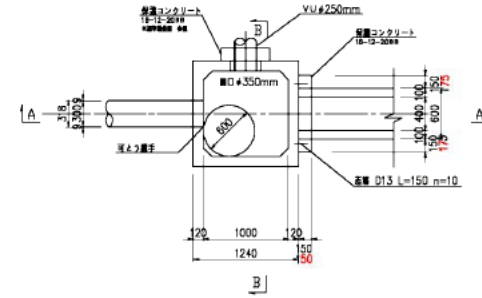


A-A断面図

上流管口部差筋断面図

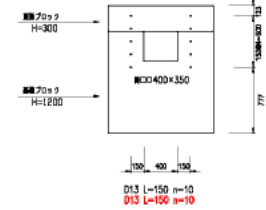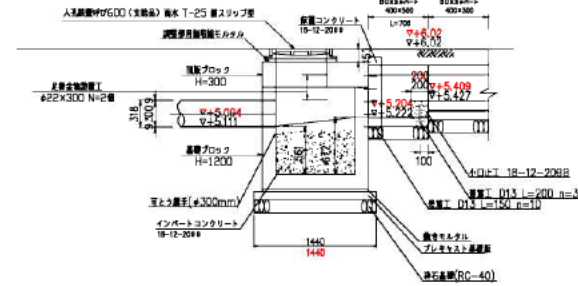


B-B断面図





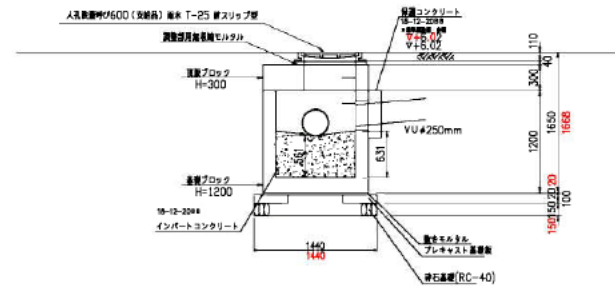


平成27年度	業
公共下水道施設(天沼雨水調整池)工事	所
西宮市 天沼町10番 外	所
出来形矩形組立人孔構造図	第
縮尺 1/60	1:

出来形No.3分水人孔構造図(1)

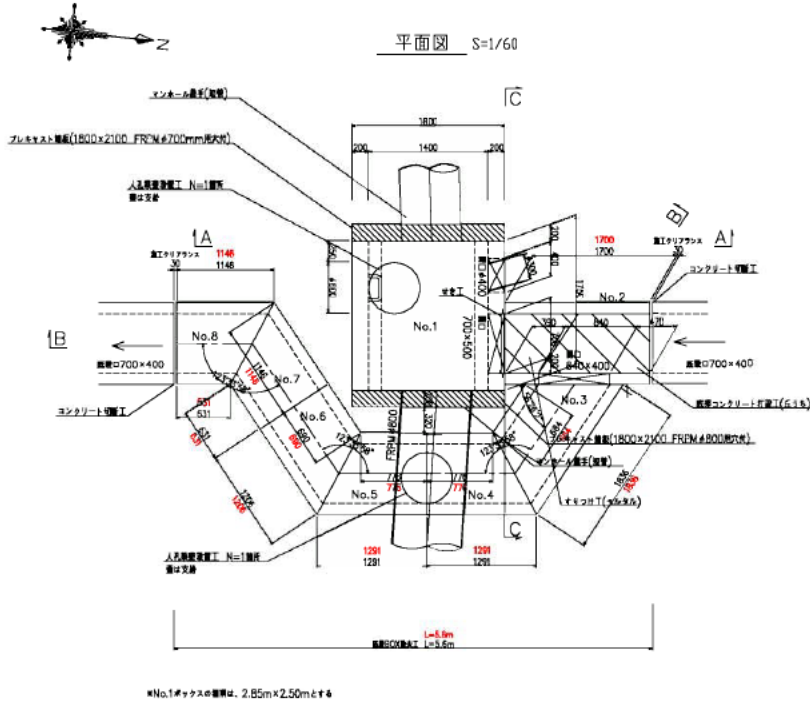


製品数量表				一式当たり	
No.	サイズ B × H × L	規格	数量	参考質量	質量
ボックスカバー 型式					
1	1400 × 1700 × 1750	ボックス FRPM FRPM FRPM	1	6320kg	開口700×500 開口φ400 質量 W=300 r=6
2	700 × 500 × 1700	ボックス FRPM FRPM	1	1695kg	開口840×400
3	700 × 400 × 684 1700	FRPM	1	1175kg	
4	700 × 400 × 776 1291	FRPM (中継) FRPM	1	965kg	開口φ800 質量W=300 r=2
5	700 × 400 × 776 1291	FRPM (中継) FRPM	1	965kg	
6	700 × 400 × 690 1206	FRPM	1	885kg	
7	700 × 400 × 1146 531	FRPM	1	830kg	
8	700 × 400 × 1146 531	ボックス FRPM	1	830kg	
プレキャスト蓋					
	1800 × 2100 × 200 FRPM φ700mm 円形		1	1890kg	開口φ900
	1800 × 2100 × 200 FRPM φ800mm 円形		1	1890kg	開口φ900

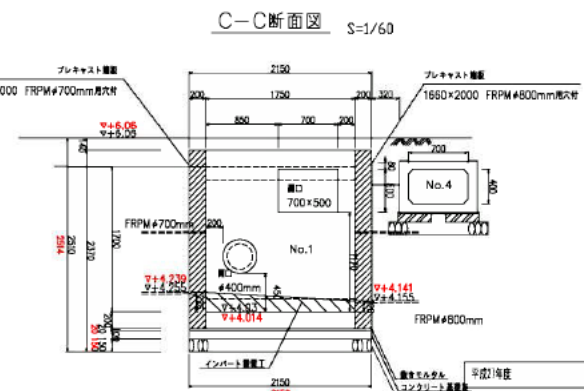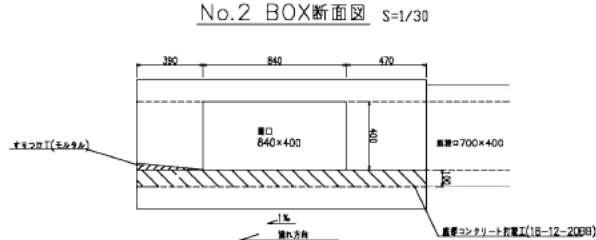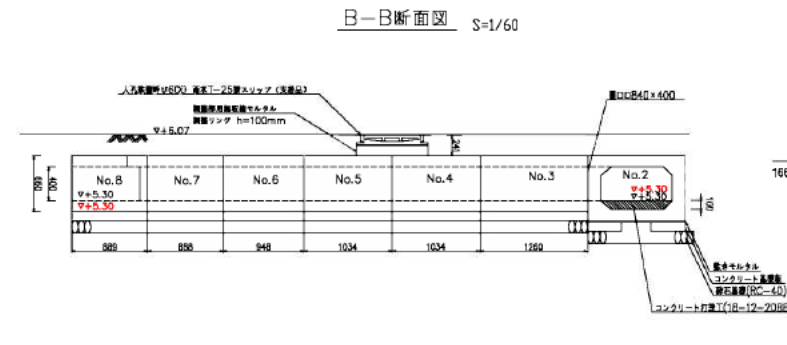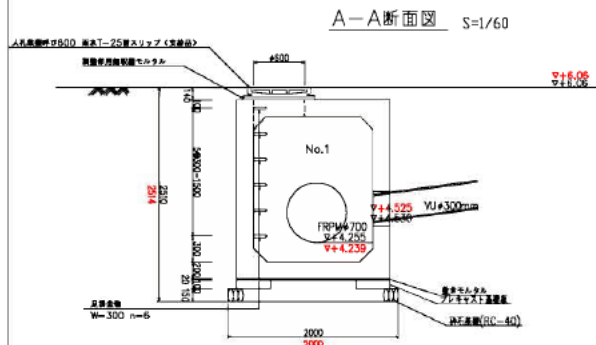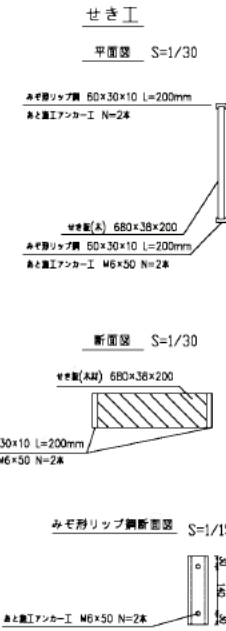


平成27年度	
西宮市 天沼町10番 外 所属	
出来形No.3分水人孔構造図(1)	9
縮尺 図示のとおり	1


出来形No.3分水人孔構造図(2)

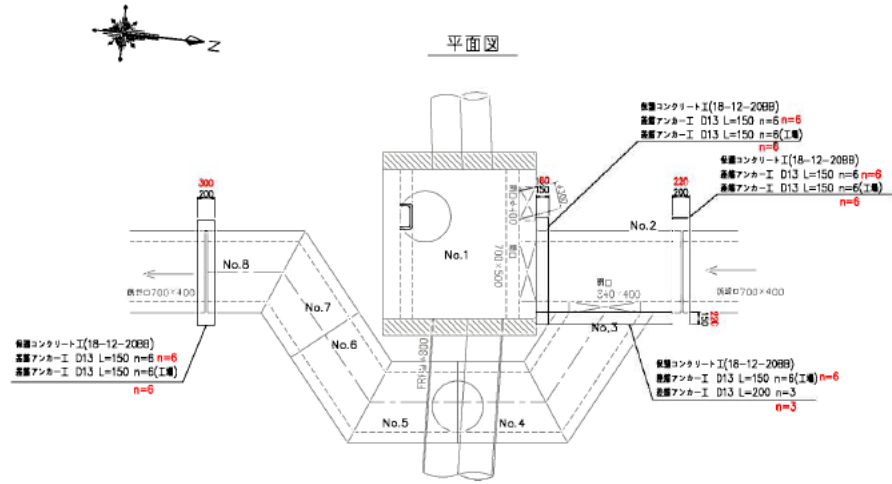



保護コンクリート工

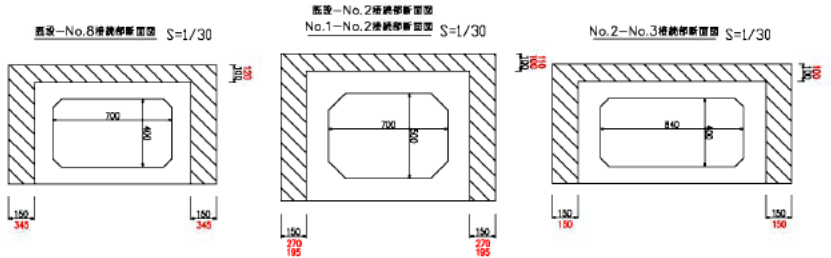

差筋工



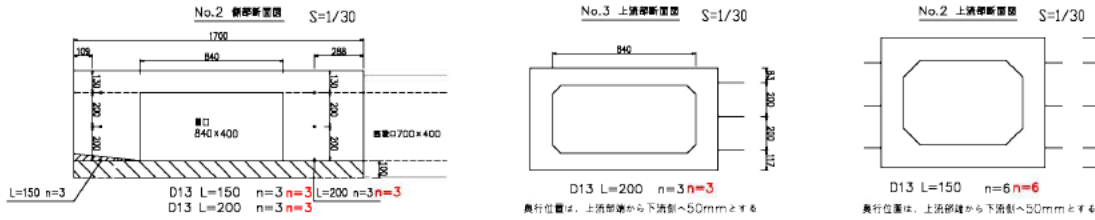


製品図 S=1/60

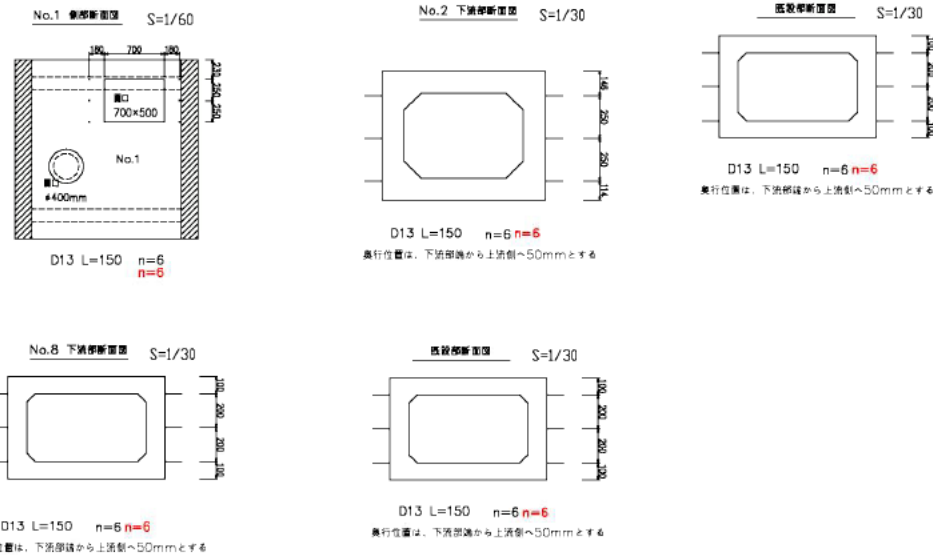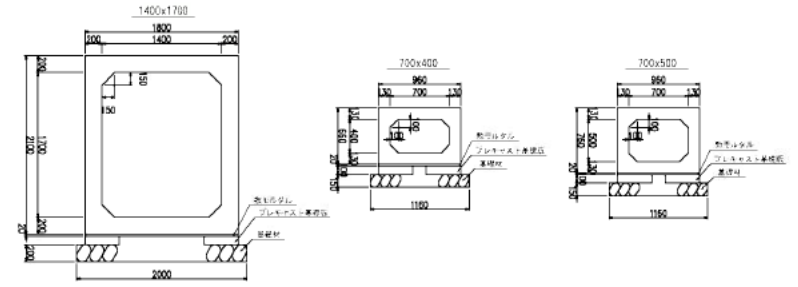



平成27年度	
公共下水道施設（天瀬町南水産調整）工事	
西宮市 天瀬町10番 外 所属	
出来形No.5分水人孔構造図(2)	10
幅尺 図面のとりり	17

出来形No.5分水人孔構造図(1)

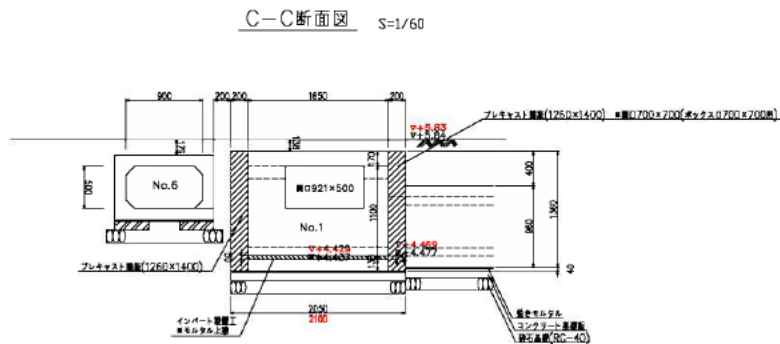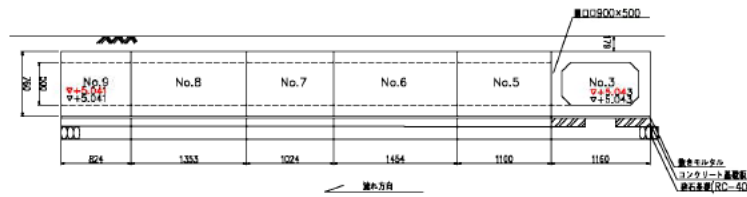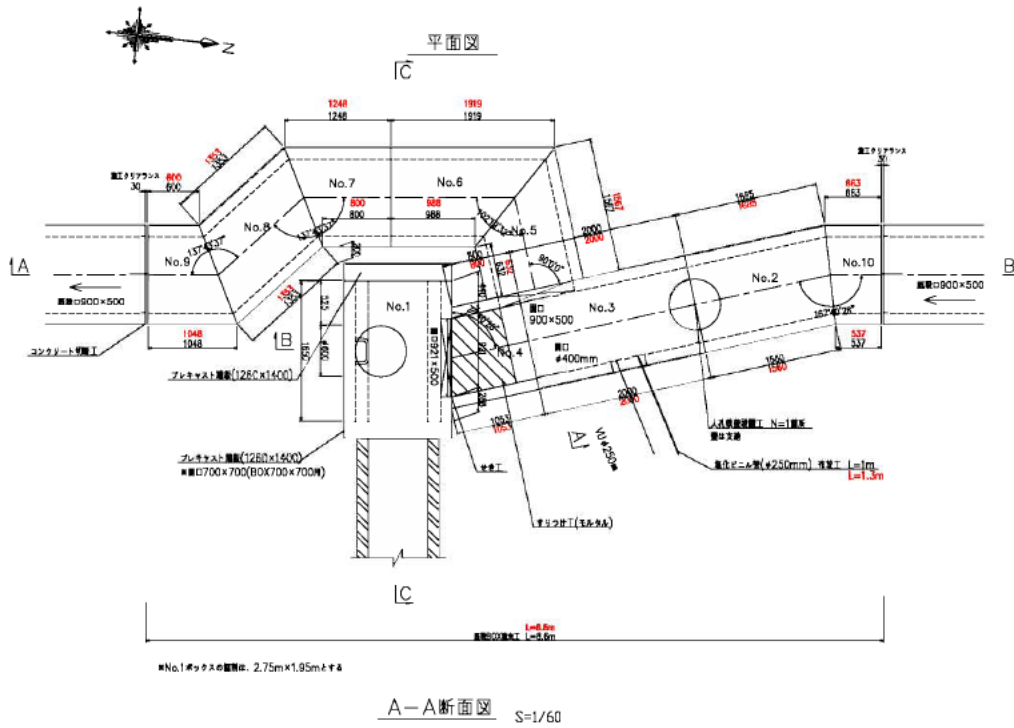

製品数量表 一式当たり


No.	サイズ B x H x L	地盤	数量	単体重量	備考
ボックスホルバート 実型					
1	1000 x 1100 x 1650	オスフラット メスフラット 取付開口 取付開口 取付開口 取付開口	1	2925kg	開口 φ921×500 開口φ600 足厚φ=300 n=4
2	900 x 500 x 1685 1560	斜切 取付開口(平削) 取付開口(平削)	1	1830kg	開口φ600 足厚φ=300 n=2
3	900 x 500 x 2000	取付開口(平削) 取付開口(平削) 取付開口(平削)	1	2255kg	開口φ400 開口φ900×500
4	900 x 500 x 800 1053	斜切 取付開口(平削)	1	1045kg	
5	900 x 500 x 1567 632	メスフラット 斜切	1	1240kg	
6	900 x 500 x 1919 988	斜切	1	1640kg	
7	900 x 500 x 1248 800	斜切	1	1155kg	
8	900 x 500 x 1353 1353	蓋板	1	1525kg	■厚み≧38mmとす
9	900 x 500 x 600 1048	オスフラット 斜切	1	930kg	
10	900 x 500 x 537 663	メスフラット 斜切	1	676kg	
プレキャスト 機能					
	1260 x 1400 x 200	-	1	880kg	
	1260 x 1400 x 200 BOX700×700用開口	-	1	880kg	開口700×700

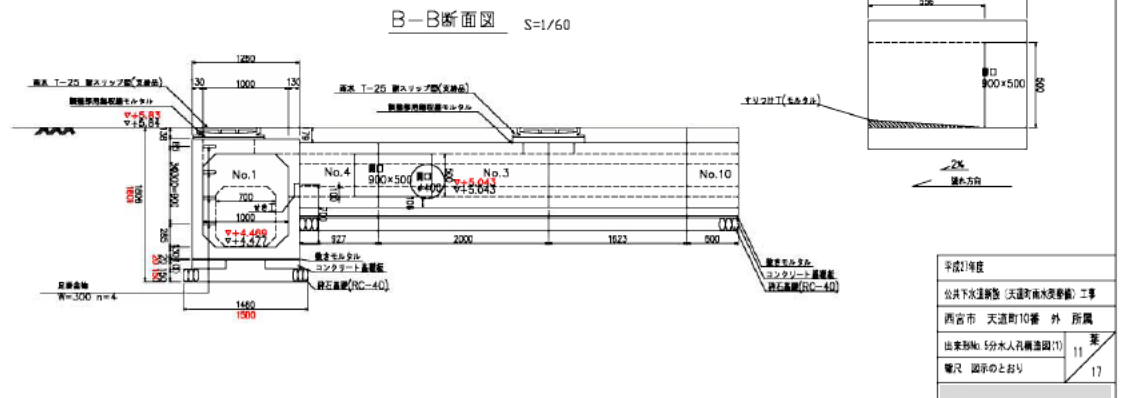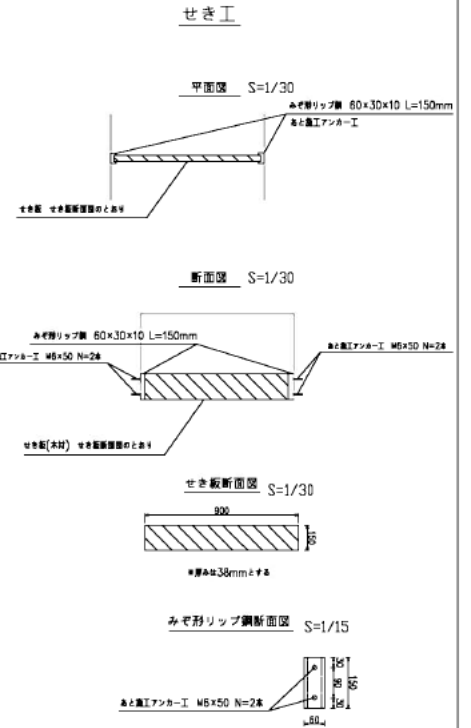

出来形No.5分水人孔構造図(2)




平面図 S=1/60

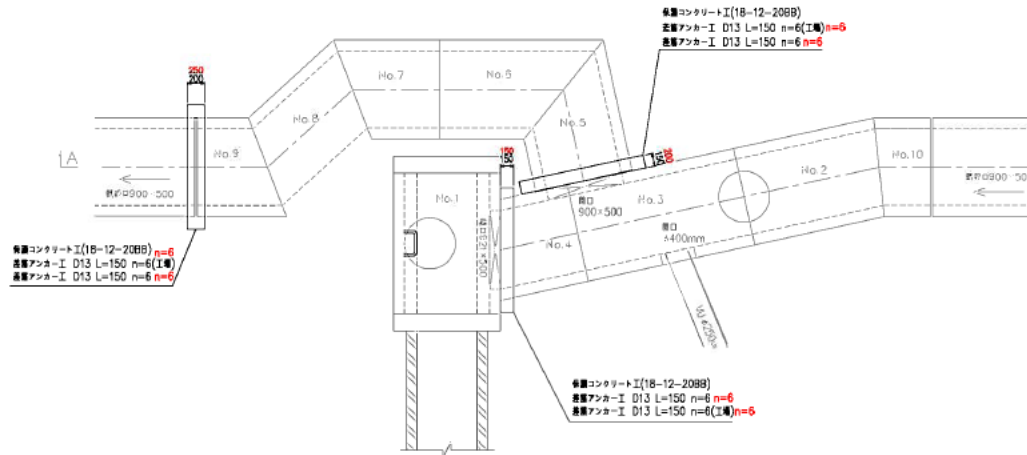


保護コンクリート工

No.1-No.4接続断面図 S=1/30

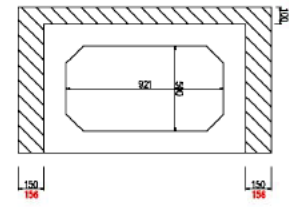


施設-No.9接続断面図
No.4-No.5接続断面図 S=1/30

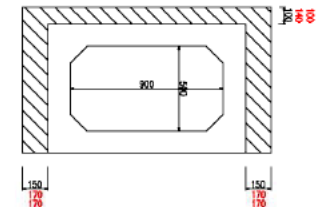

差筋工


No.3.4 創部断面図 S=1/30

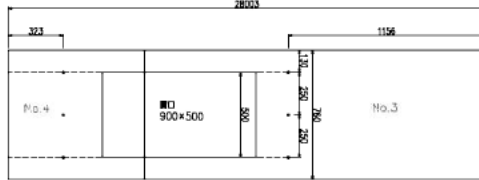

差筋位置は、下流部端から上流側へ50mmとする

D13 L=150 n=6 n=6


No.5 下流部断面図 S=1/30

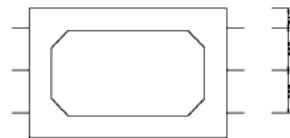

D13 L=150 n=6 n=6

差筋位置は、下流部端から上流側へ50mmとする


No.9 下流部断面図 S=1/30

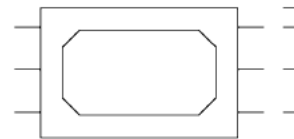

D13 L=150 n=6 n=6

差筋位置は、下流部端から上流側へ50mmとする


施設部断面図 S=1/30

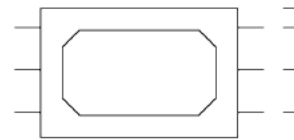

D13 L=150 n=6 n=6


差筋位置は、上流部端から下流側へ50mmとする

No.1 創部断面図 S=1/60

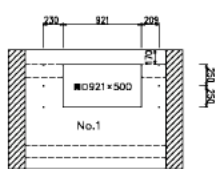

D13 L=150 n=6 n=6

No.4 下流部断面図 S=1/30

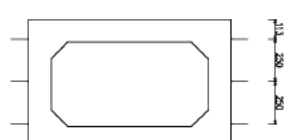


D13 L=150 n=6 n=6

差筋位置は、上流部端から下流側へ50mmとする



製品図

S=1/60

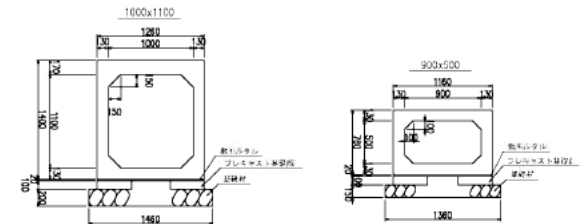

平成27年度	第
公共下水道施設(天運河雨水調整池)工事	12
西宮市 天運河10番 外 所属	第
出来形No.5分水人孔構造図(2)	1.
電尺 図面のとおりに	

出来形付帯工図(1)

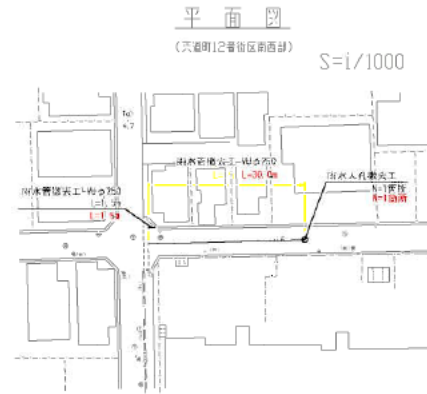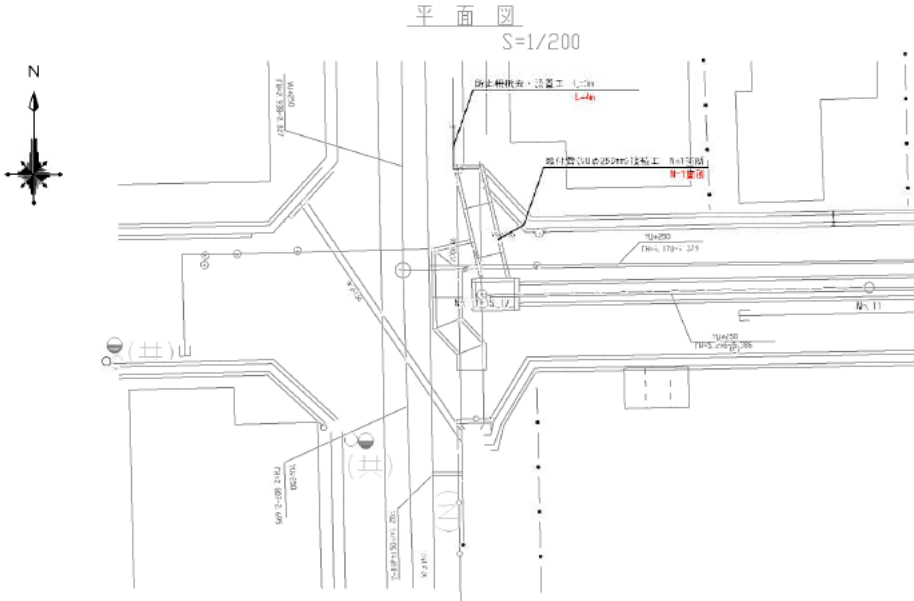

平成27年度	
公共下水道整備(天沼町雨水整備)工事	
西宮市 天沼町10番 外 所属	
出来形付帯工図(1)	15 葉
縮尺 図示	1/7