



平面図 1:250

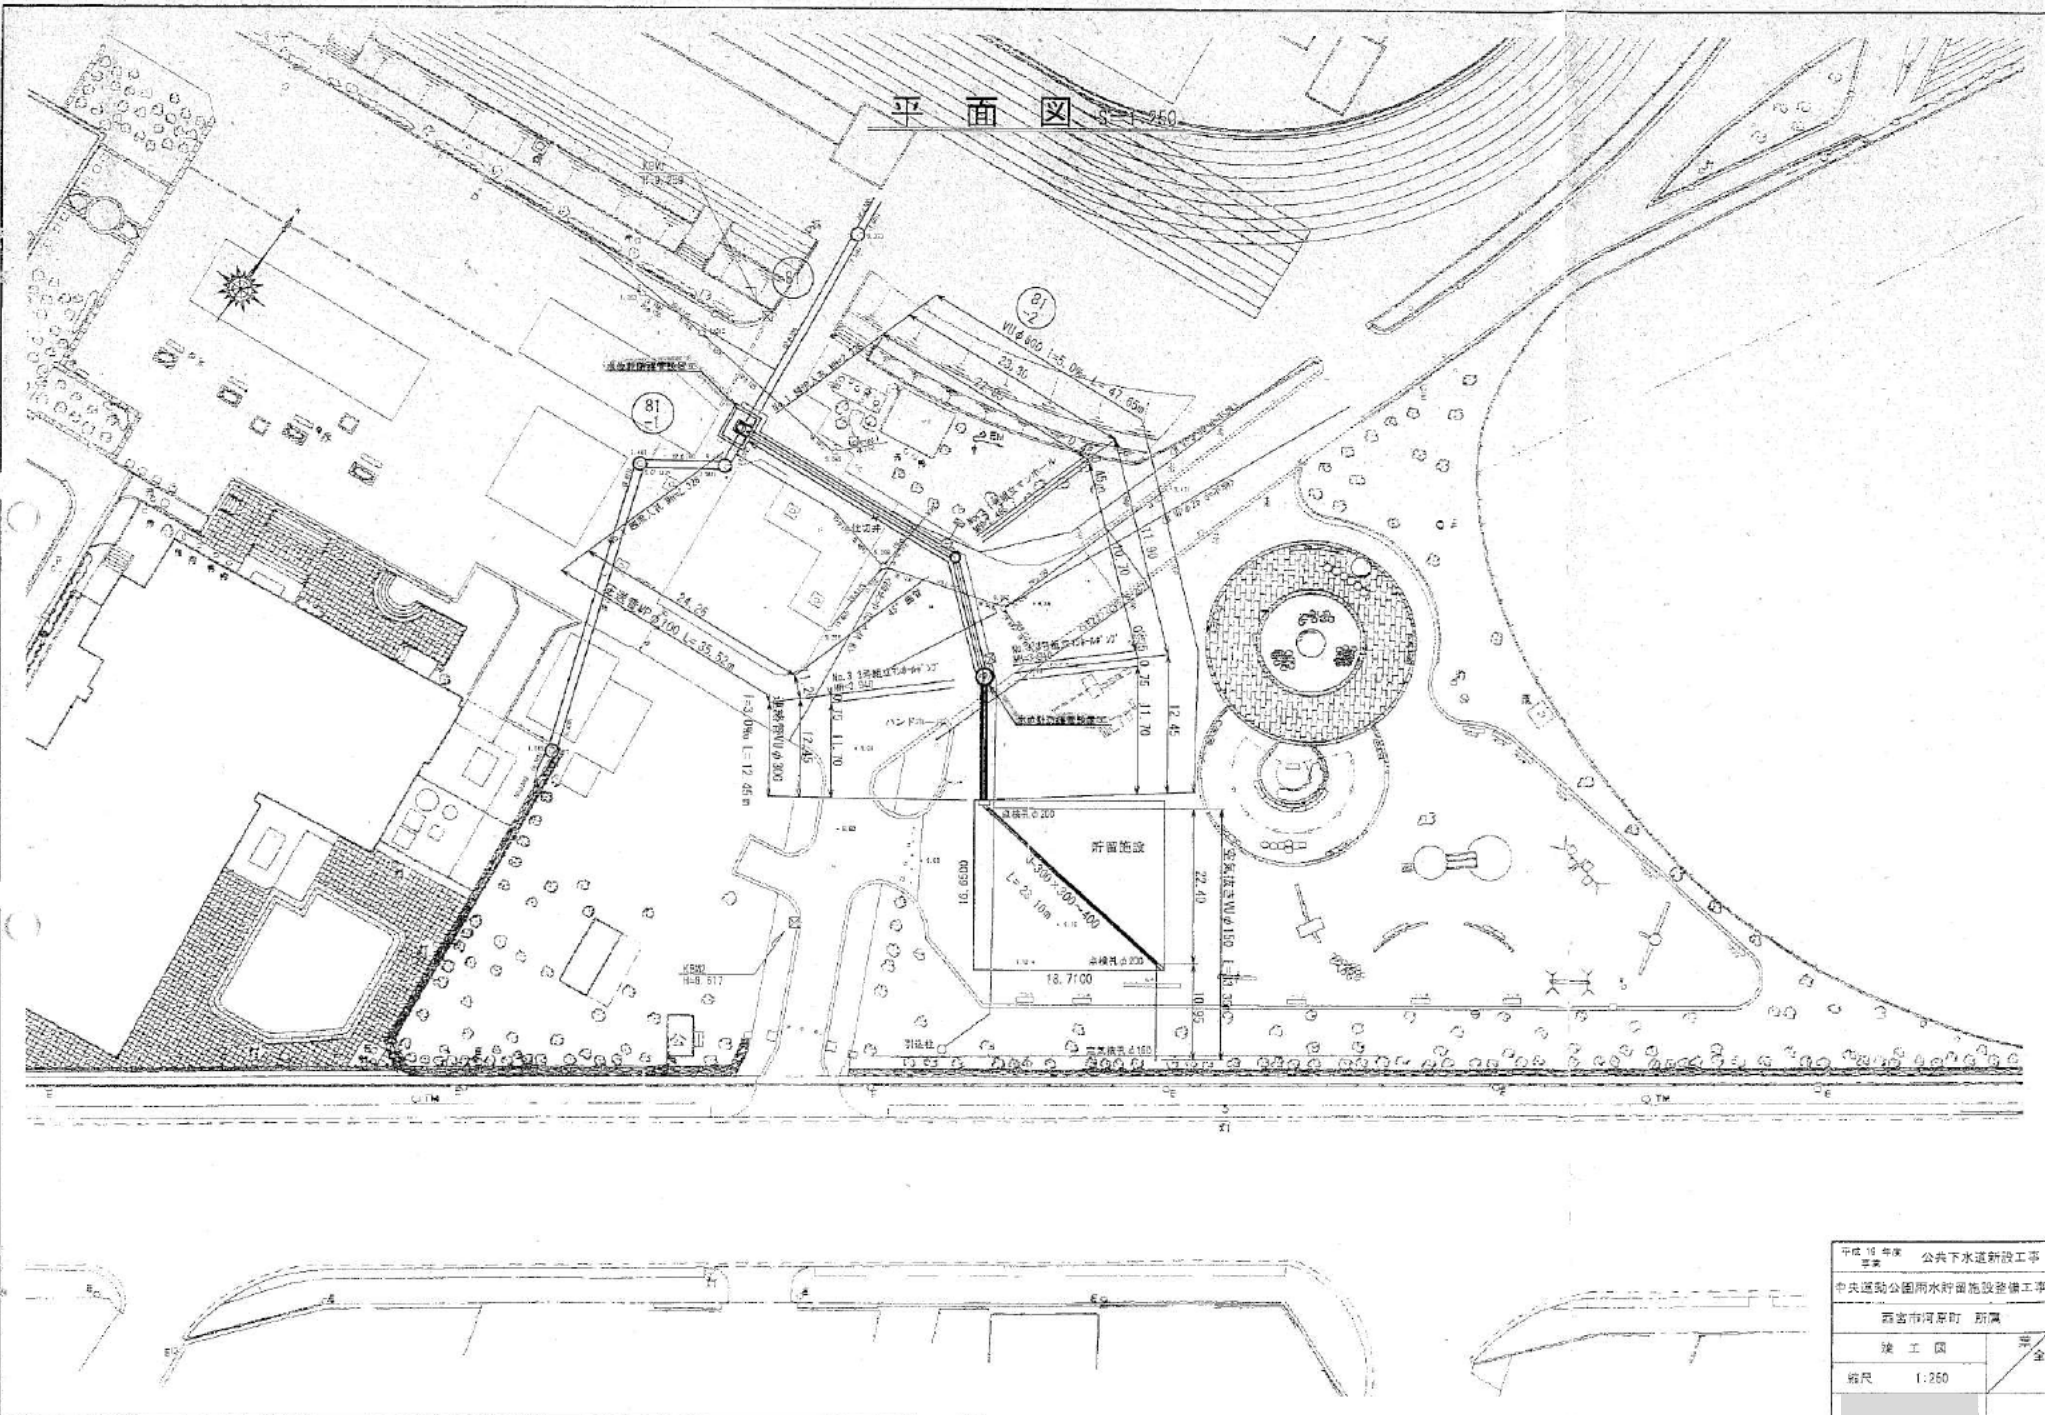

平成 16 年度	公共下水道新設工事
事業	中央運動公園雨水貯留施設整備工事
西宮市河原町 所属	
竣工区	第 全
縮尺	1:250

縦断図

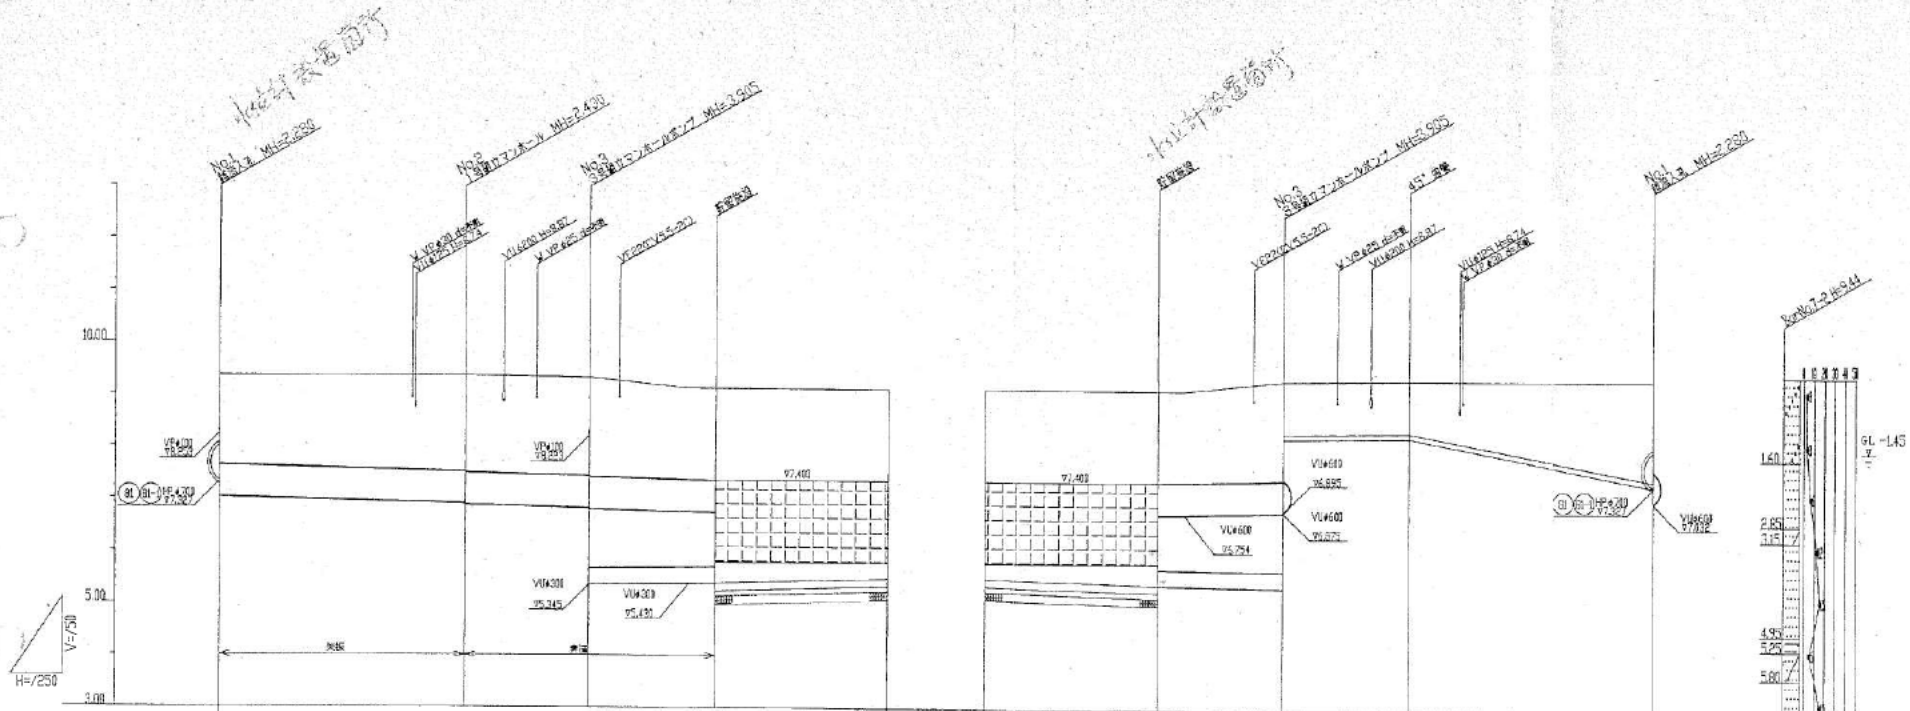




平成 19 年度 公共下水道新設工事
 中央運動公園雨水貯留施設整備工事
 西宮市河原町 所属
 縦断図 竣工図
 縮尺 図示
 全

貯留施設図


平面図 S=1/200

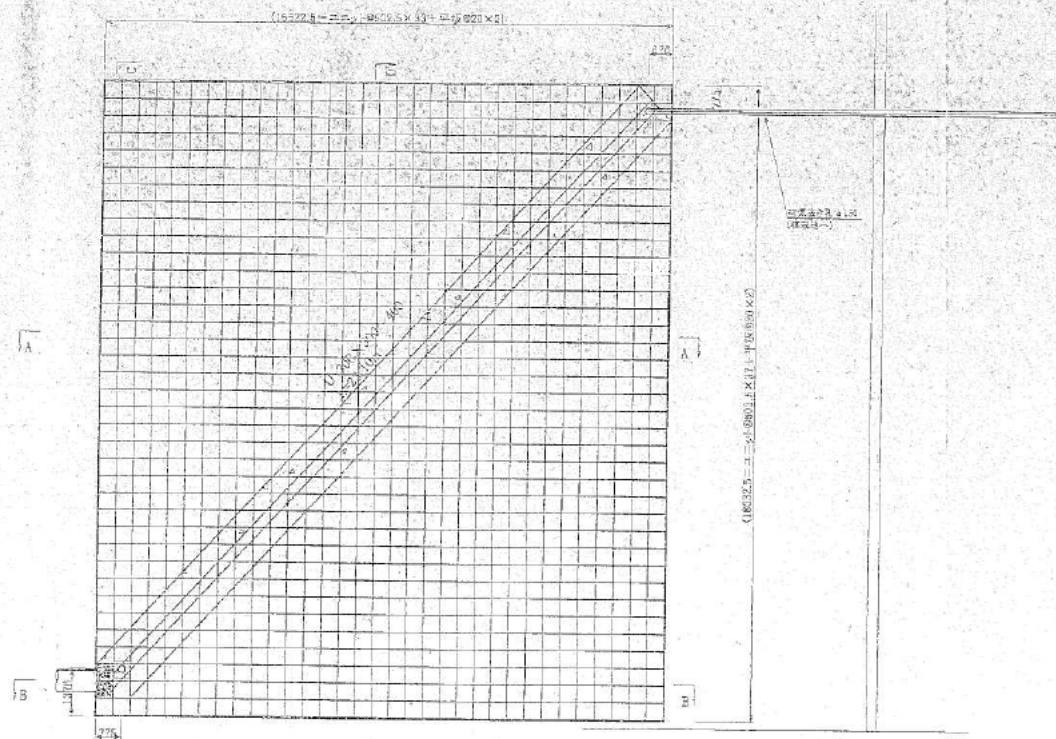


C-C 断面図 S=1/80

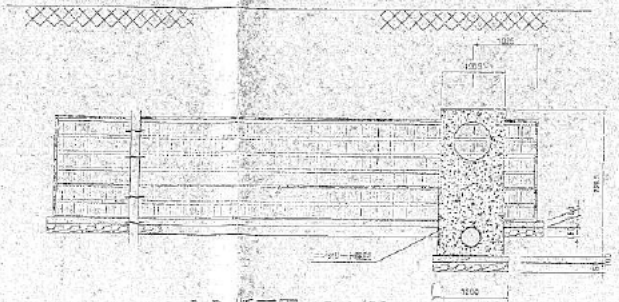


D-D 断面図 S=1/80

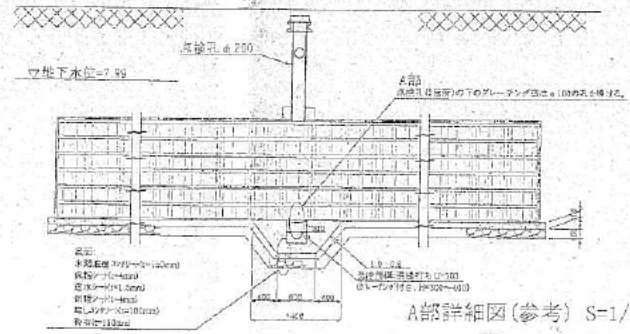


A部詳細図(参考) S=1/40

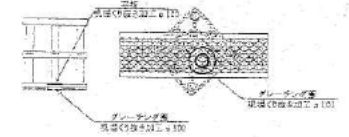


構成部材詳細図(参考) S=1/40

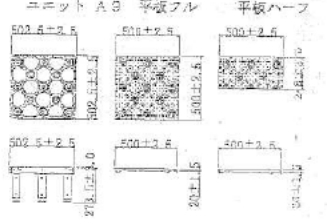


点検孔(マンホール)詳細図(参考) S=1/3

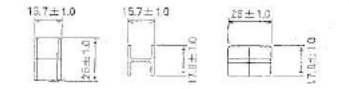


A-A 断面図 S=1/200

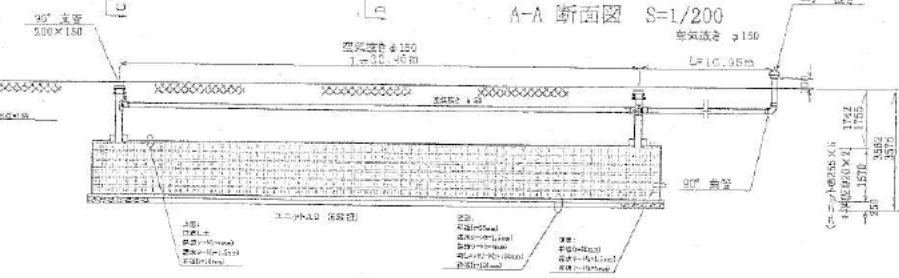


B-B 断面図 S=1/80

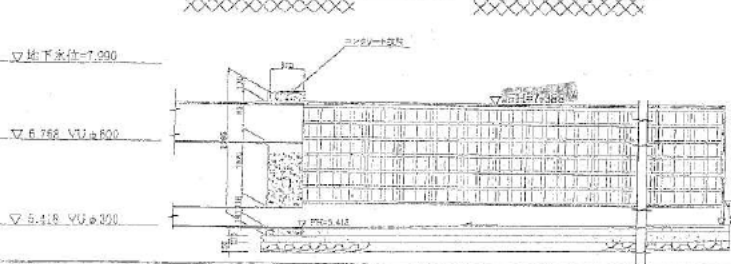

管布設断面図 S=1/40

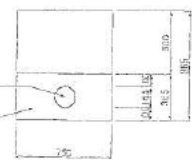

点検孔・保護鉄蓋詳細図 S=1/40

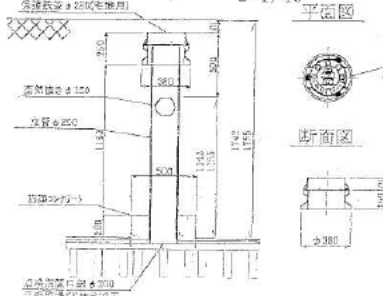




平成13年度	公共下水道新設工事
中央道副公園雨水貯留施設整備工事	
西宮市河原町 所属	
貯留施設図	竣工図
縮尺	図示

No. 1越流人孔構造図 S=1:30



平面図

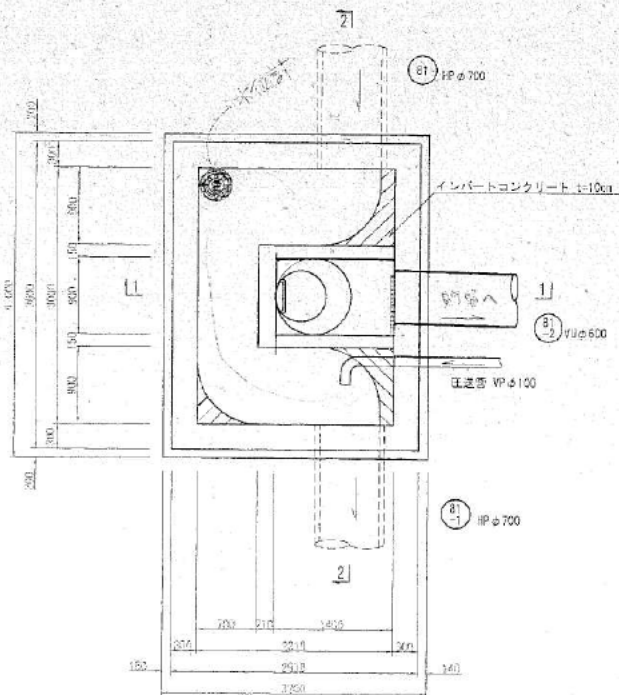


スクリーン詳細図 S=1:10

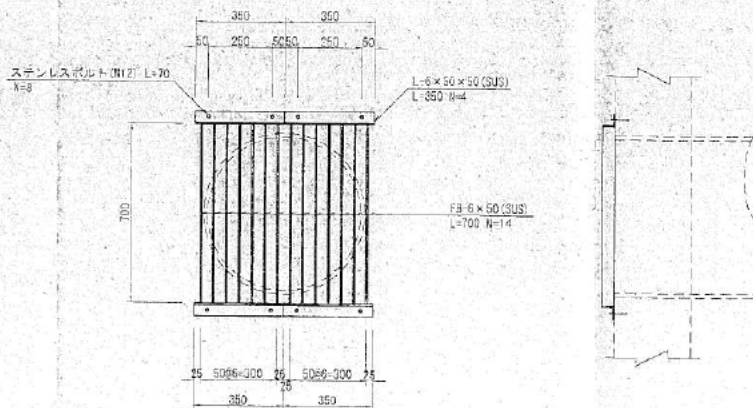

せき板詳細図 S=1:10

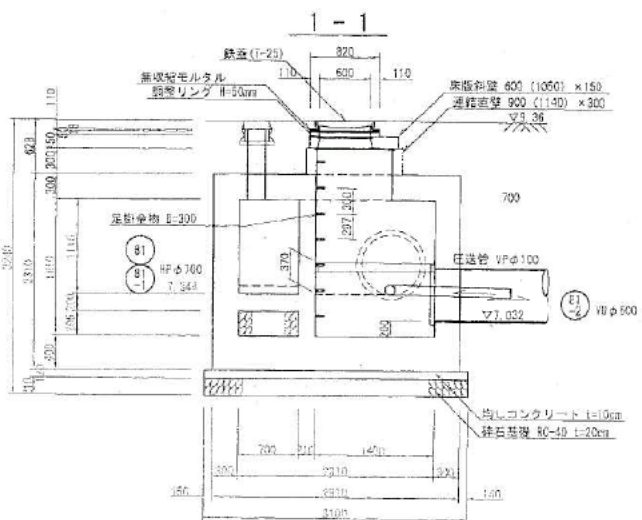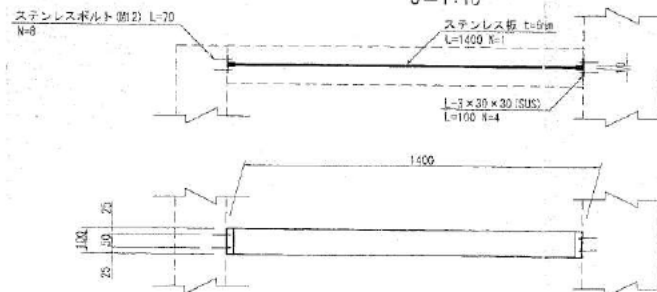


2-2

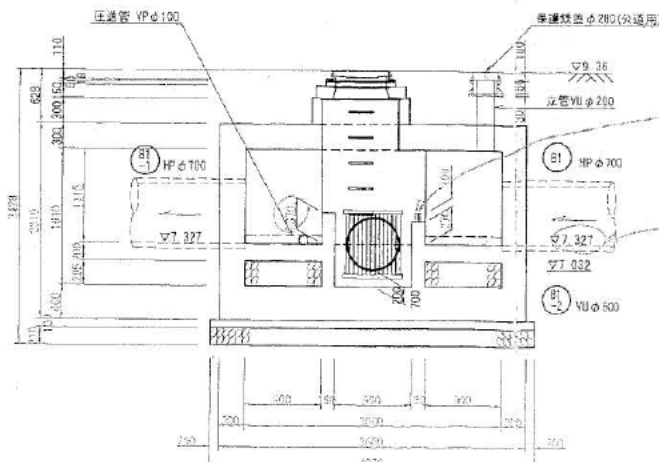


管高 0P
 管高 0P +
 7.327

西宮市河原町 所属	
No. 1越流人孔 竣工図	業
	全

電線管布設平面図 S=1:250

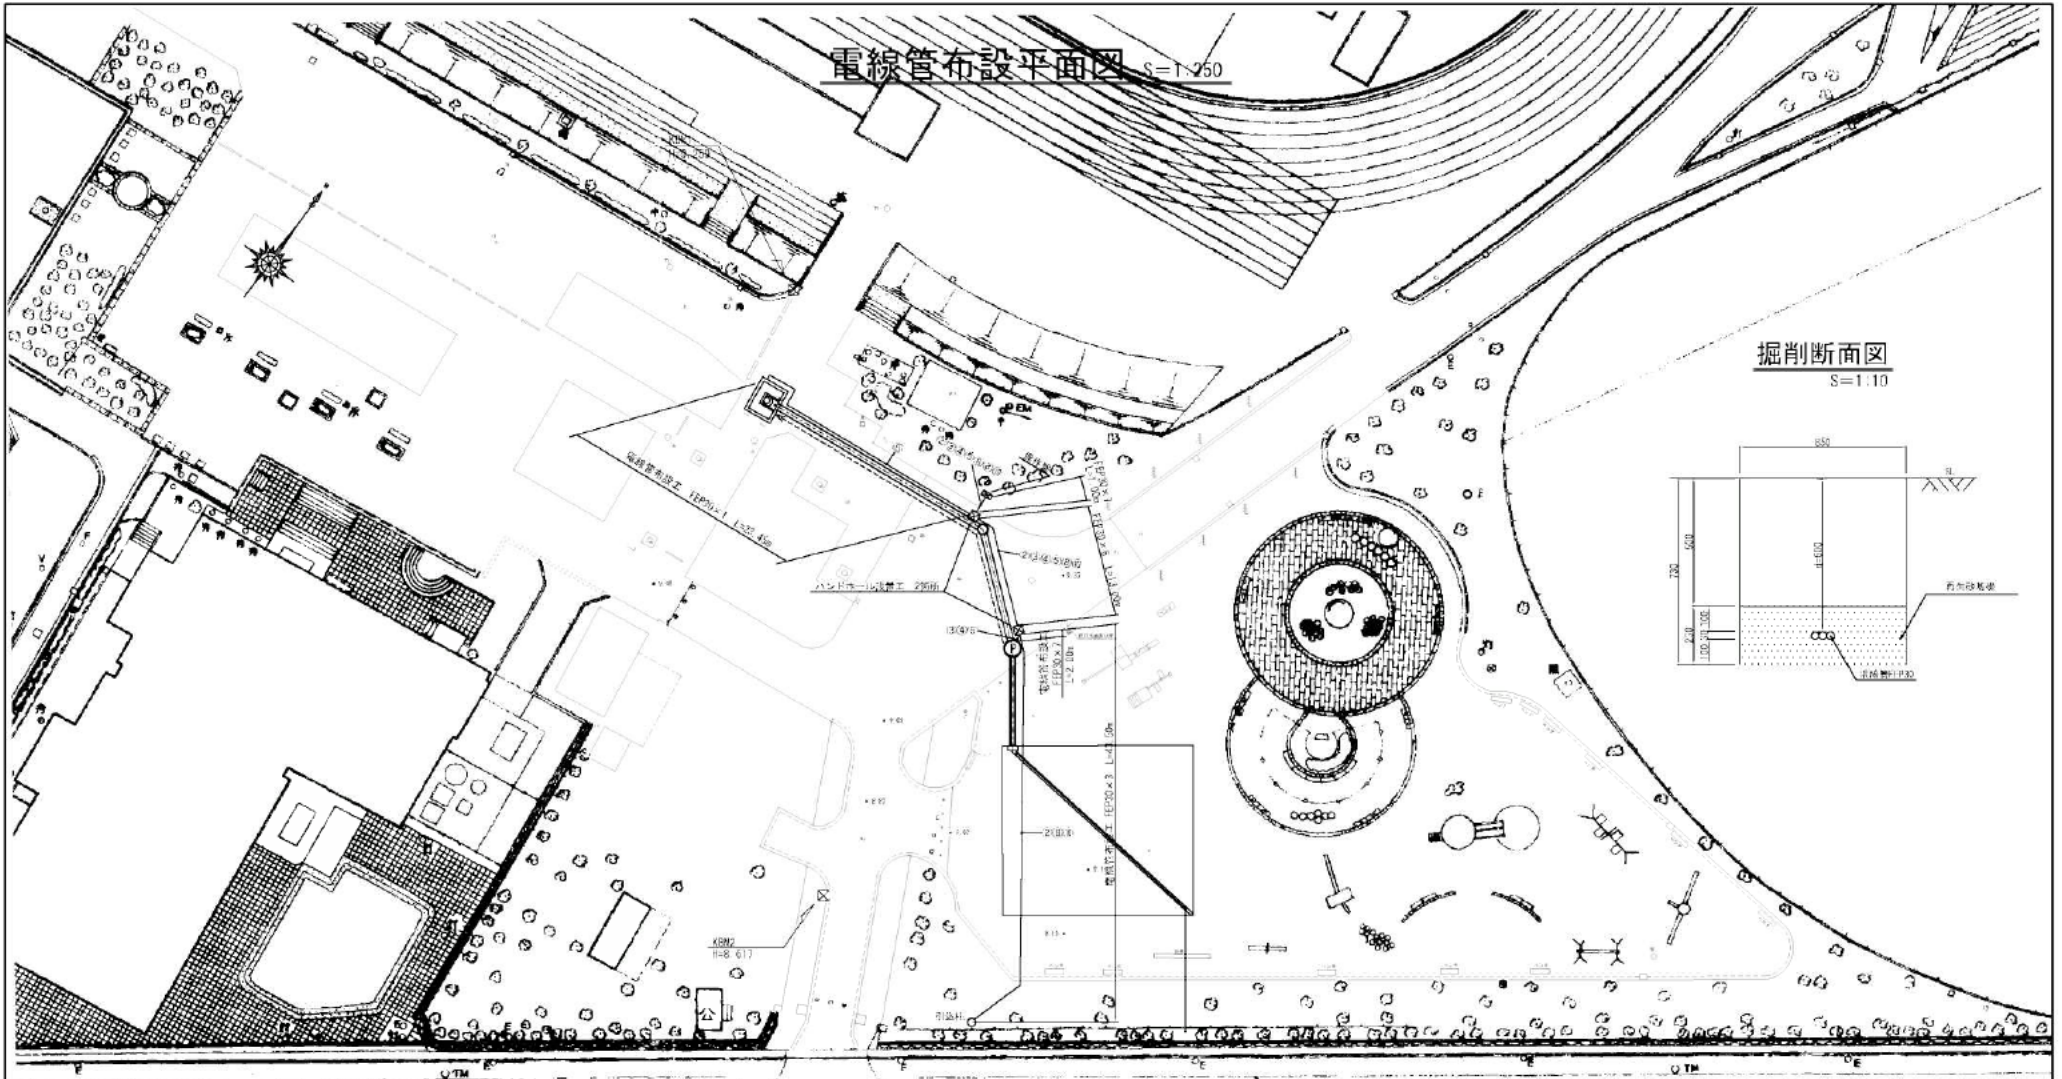

掘削断面図 S=1:10

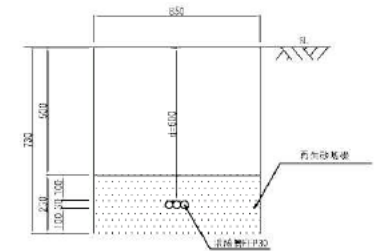


配線表

No.	目	至	電線	電線管
①	電力引込点	引込管設備	動力線 CV5.5mm ² ×3φ	G28
②	引込管設備	照明盤	動力線 CV5.5mm ² ×3φ 接地線 1V2.0mm ²	G28, FEP30
③	照明盤	排水ポンプ場	ポンプ用電線 VCT2f.0mm ² ×4φ	FEP30
④	照明盤	排水ポンプ場	制御線 2PNDT1.05mm ² ×3φ 制御線 2PNDT2.0mm ² ×1φ	FEP30
⑤	照明盤	排水ポンプ場	水圧計用電線 φ12 水圧計用電線 VCTFK0.78mm ² ×3φ	FEP30
⑥	照明盤	照明	水圧計用電線 φ12	FEP30
⑦	電力引込点	引込管設備	動力線 CV3.5mm ² ×2φ	G22
⑧	引込管設備	照明盤	動力線 CV3.5mm ² ×2φ	G22, FEP30
⑨	NTT引込点	保安設備	空管	G22
⑩	保安設備	照明盤	電線線 OPEVU.9mm ² ×3P	G22, FEP30
⑪	保安設備	接地線	接地線 1V2.0mm ²	V616
⑫	引込管設備	接地線	接地線 1V2.0mm ²	V616

中央河原町 公共下水道新設工事
 中央運動公園雨水貯留施設整備工事
 西宮市河原町 所属
 電線管布設平面図
 縮尺 1:250
 16
 21




圧送管配管図 S=1:100

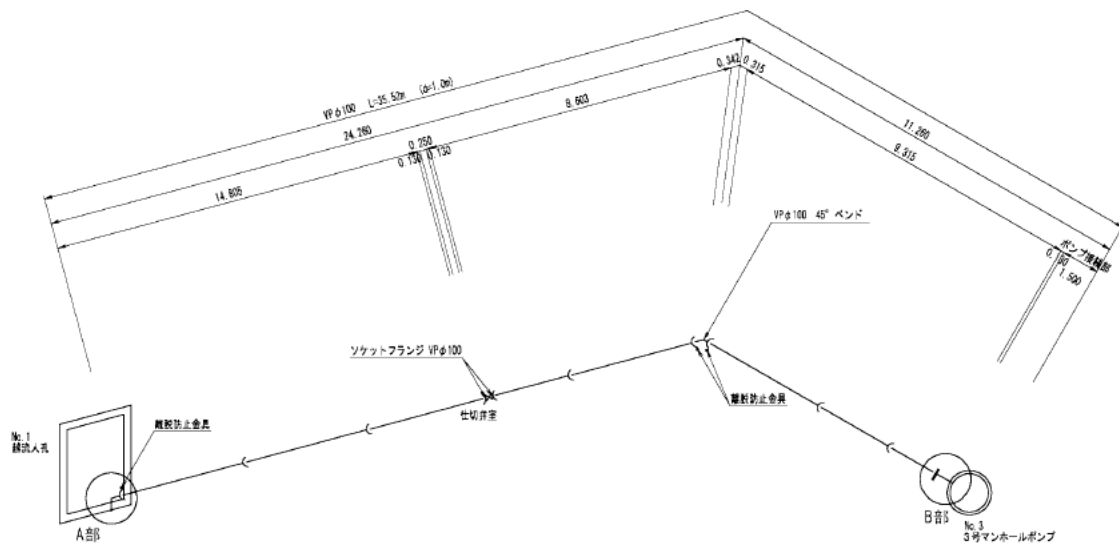


A部詳細図 S=1:20

B部詳細図 S=1:20

管布設断面図 S=1:20

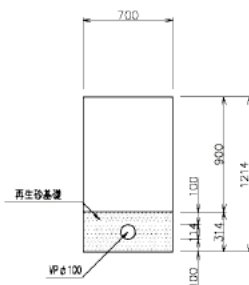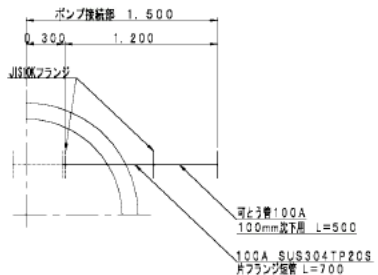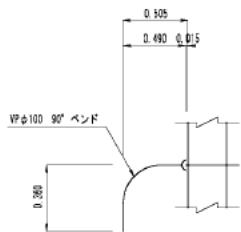


仕切弁室 S=1:10

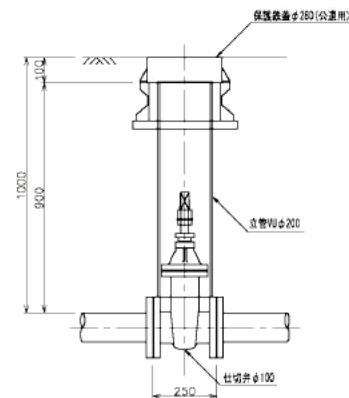


防護鉄蓋 S=1:10

平面図

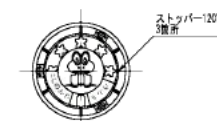


断面図

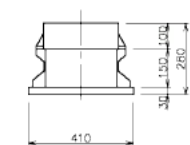

平成19年度 公共下水道新設工事	
中央運動公園雨水貯留施設整備工事	
西宮市河原町 所属	
圧送管配管図	17 / 21
縮尺 図示	縮尺 図示


保護コンクリート出来形図

保護コンクリート平面図

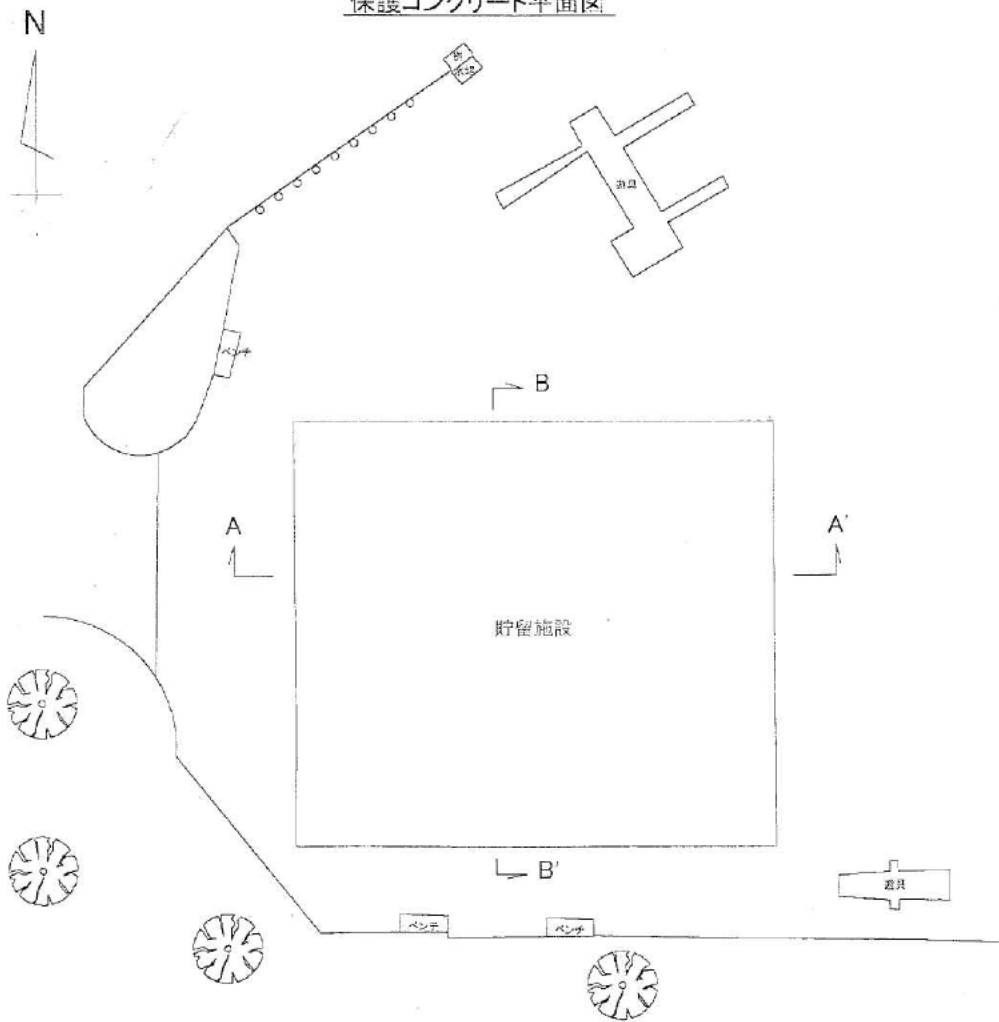

保護コンクリート断面図

A-A'断面

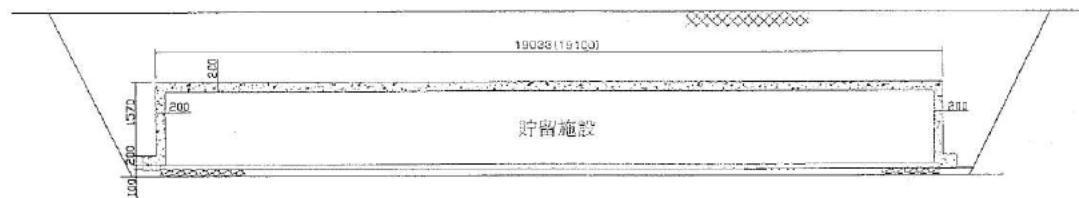

B-B'断面

